

D

C

B


A

D

C

B

A

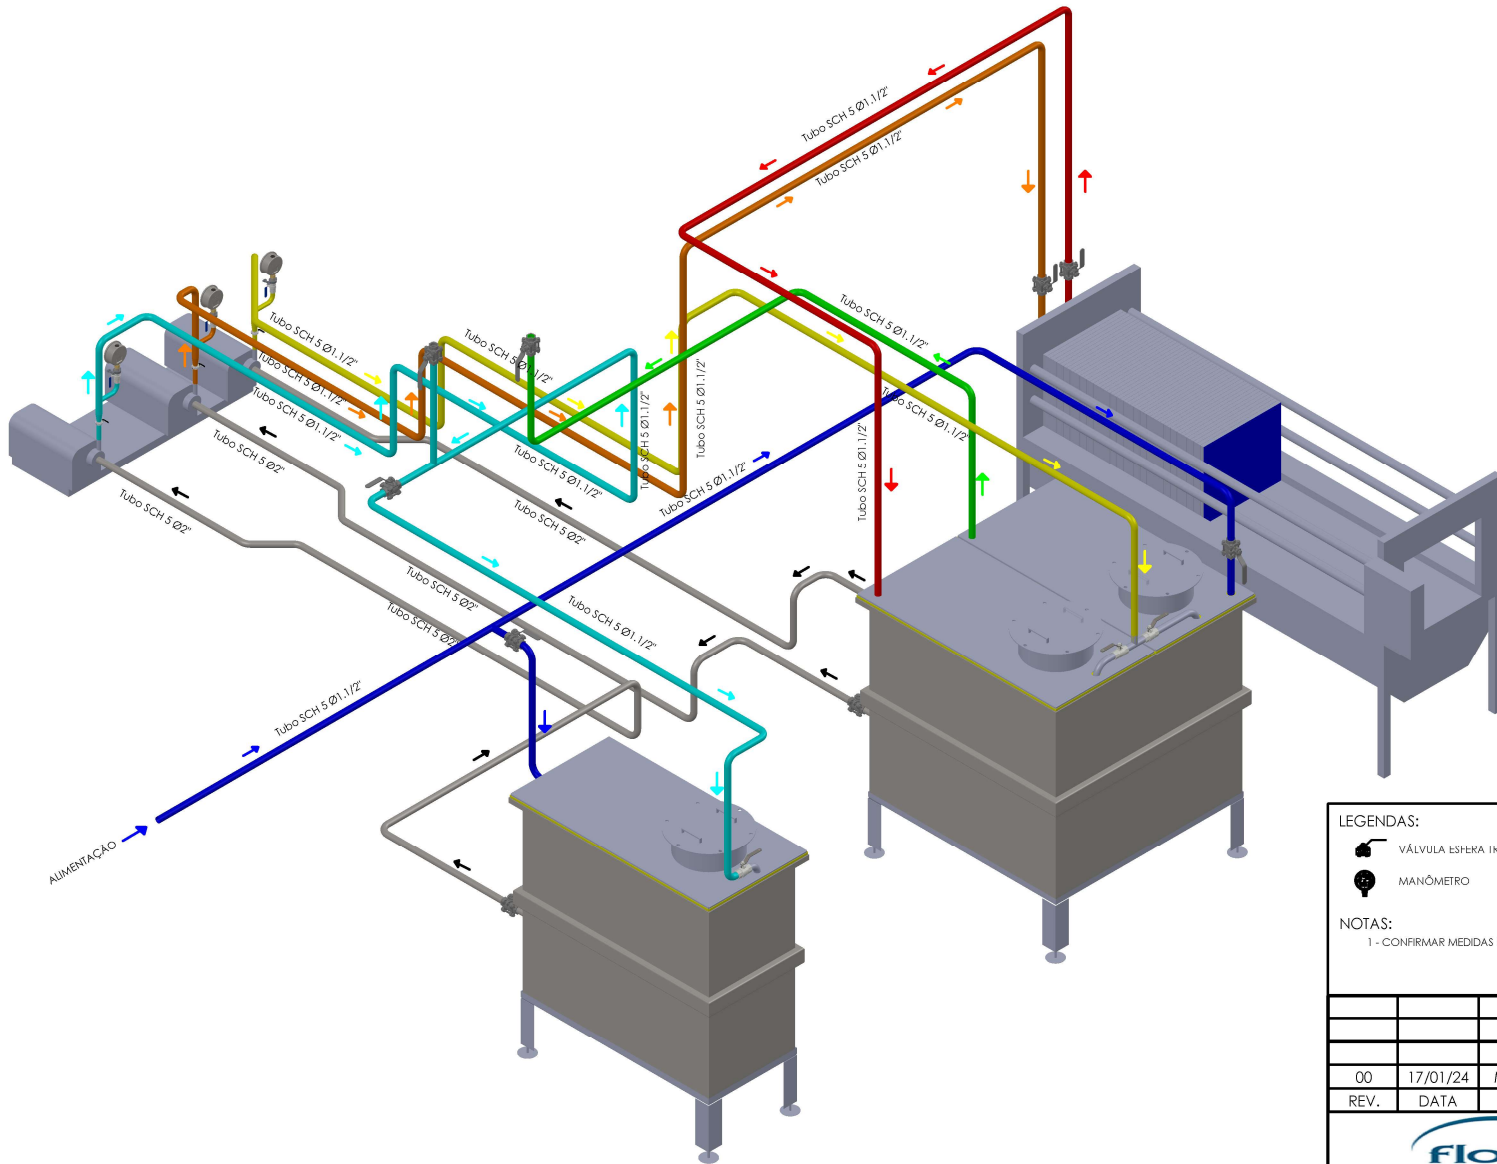

**LEGENDAS:**

- VÁLVULA ESFERA 1/2\"/>
- MANÔMETRO

**NOTAS:**

1 - CONFIRMAR MEDIDAS EM CAMPO ANTES DE REALIZAR OUTRO PROJETO OU OBRA;

00	17/01/24	MARCO	-	-	EMIÇÃO INICIAL
REV.	DATA	AUTOR	APROV.	COORD.	DESCRIÇÃO

PROJETO:  
ISOMÉTRICO TANQUES SALMOURA  
FASE:  
AS BUILT  
TÍTULO:  
ISOMÉTRICO TUBULAÇÃO TANQUES SALMOURA  
CLIENTE:  
FLORA PRODUTOS DE HIGIENE E LIMPEZA - UNIDADE LUZÂNIA

Nº ART. OBRA OU SERVIÇO: 1020240015330		Nº DOCUMENTO: M001-01-24-ISO		REVISÃO: A	ESCALA: 1/40
MATERIAL: ----		ACABAMENTO: NA		FOLHA: 1/1	